



Cuadro de Mando  
y Protección  
BOMBEO PS1 CB2

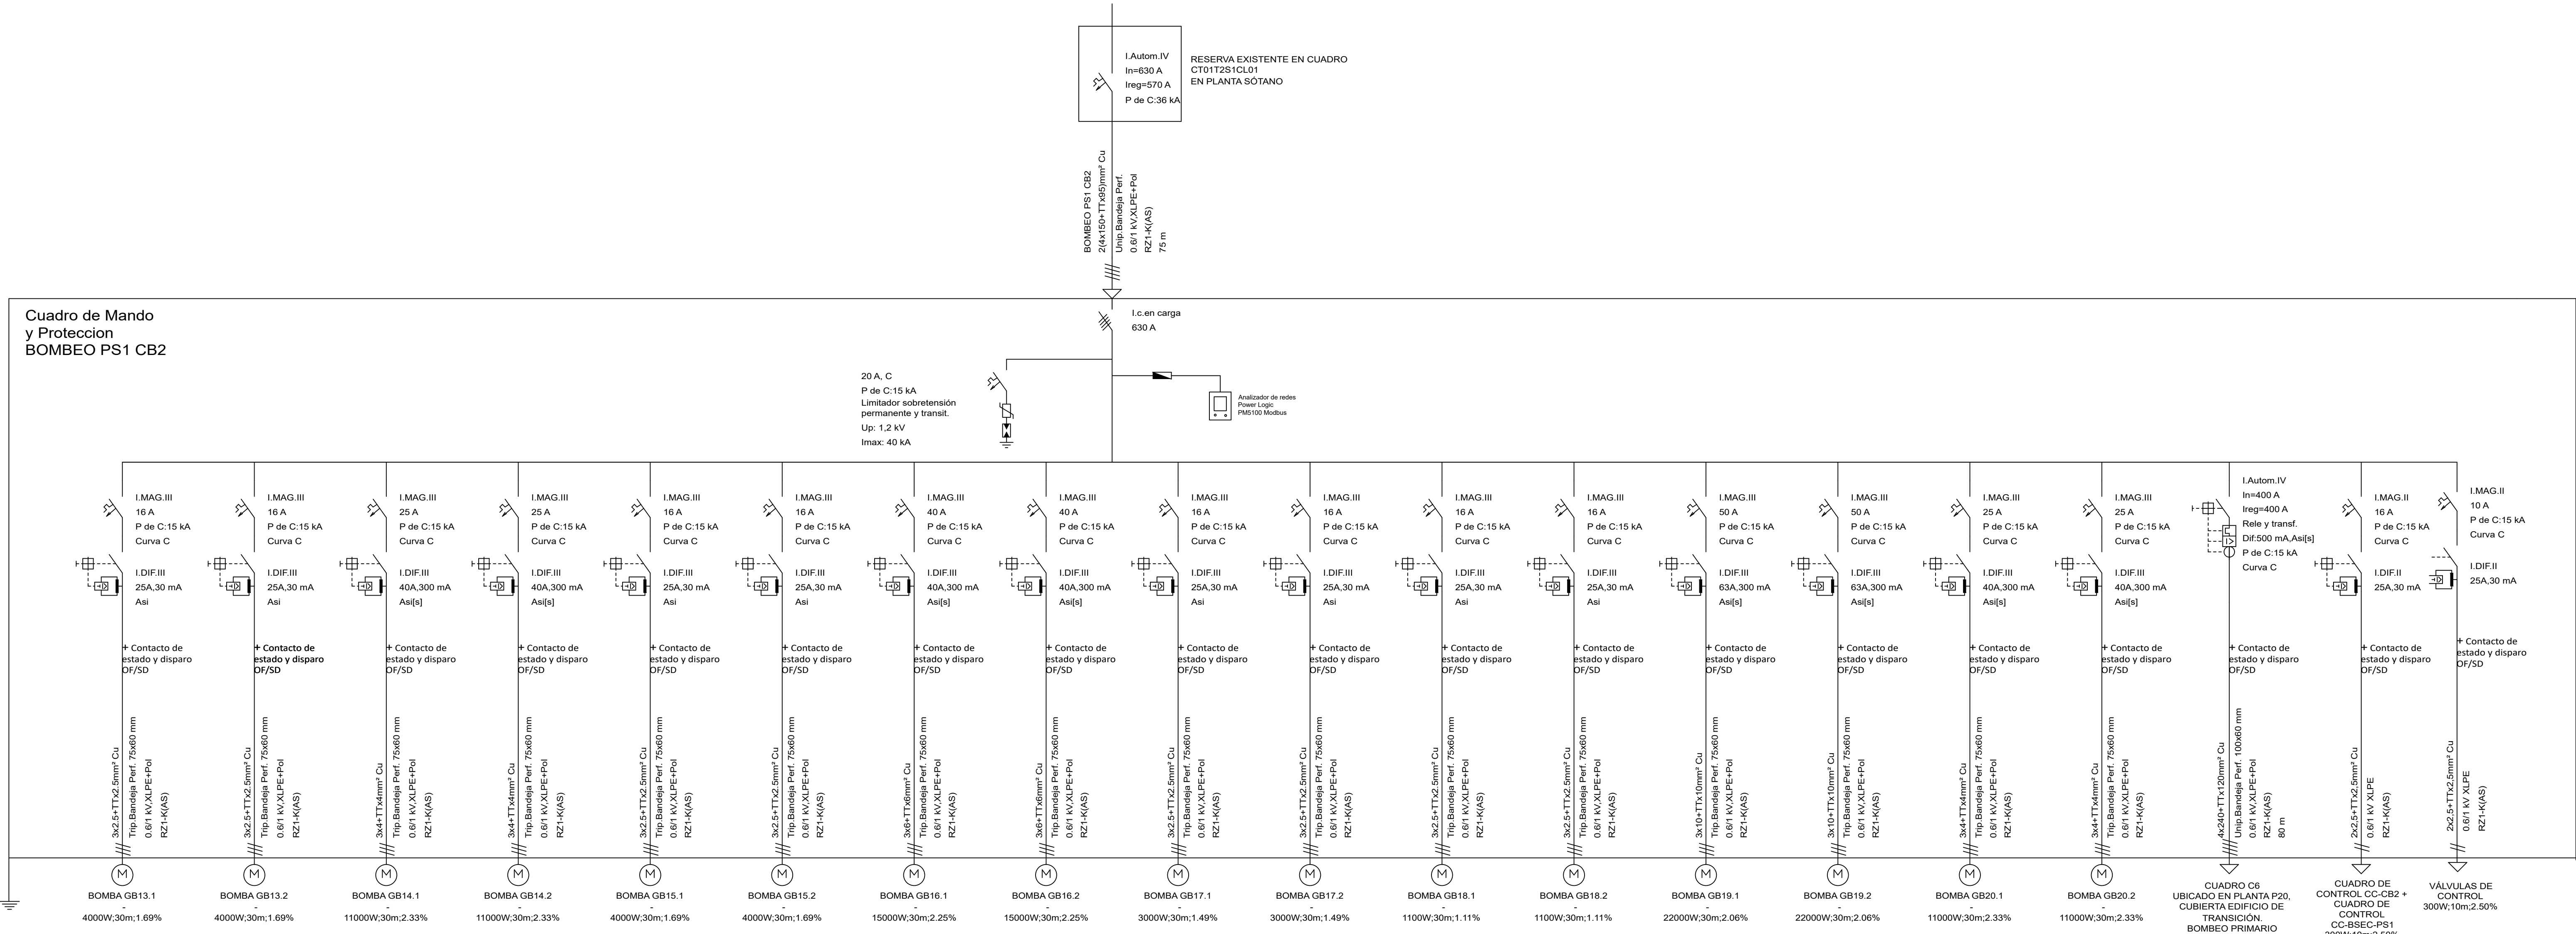

LEYENDA

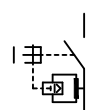

Interruptor diferencial




Interruptor magnetotérmico




Interruptor de corte en carga



Arrancador electrónico

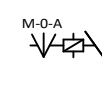

Contactor con selector  
Manual-0-Automático

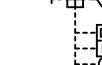

Int. Aut. de caja moldeada



Analizador de redes



P. contra sobretensiones perm. y tran.



Fusibles

Ed.1 21-04-2025

As-Built. Edición primera



Dibujado por:

EUGENIO A. DEL CID GARRIDO

Comprobado por:

EUGENIO A. DEL CID GARRIDO

Aprobado por:

EUGENIO A. DEL CID GARRIDO

ARCHIVO: 050307 Electricidad, Esquemas unifilares

PROYECTO:

DFO Expediente: DIN-611 19  
SOLUCIONES PRESCRIPTIVAS DE PCI EN T2-T3 y P1-P2 Y  
RENOVACIÓN DE CLIMATIZACIÓN EN T2

PLANO:

ELECTRICIDAD, ESQUEMAS UNIFILARES

CUADRO CB2

(BOMBEO SECUNDARIO SÓTANO)

N. PLANO:

050307

N. HOJA:

14/17

ESCALA:

A1: S/E

A3: S/E